■脱衣室
⑨【追加】アームハング棚D300X2枚(W800位)
⑩カウンター(W1600/D450/H1000)
⑪【追加】物干しアイアンバー(W1500/H1900)X2本
・タオル・下着
・パジャマ・洗剤
・ランドリー用品

バーは壁から300、バーと間は600離しますと干渉しません。

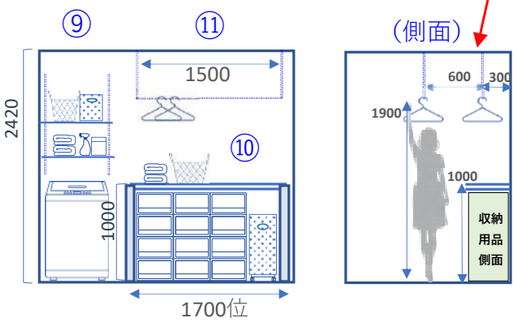

■キッチン
⑦カップボード
(W1800/ゴミ箱スペース付)
⑧固定棚X2枚(W1700位/ウッドワン)
・食器・調理家電・調理道具・食品
・グラス類・カトラリー・製菓用品
・レシピ本・タッパーウェアなど

⑧イメージ一例

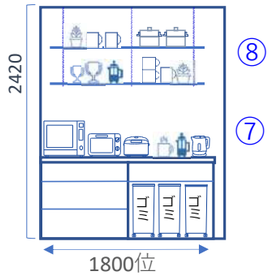

■トイレ
⑫造作収納
・トイレットペーパー
・衛生用品
・掃除用具など

■洗面所
⑬造作洗面台
・メイク用品
・ヘアケア用品など

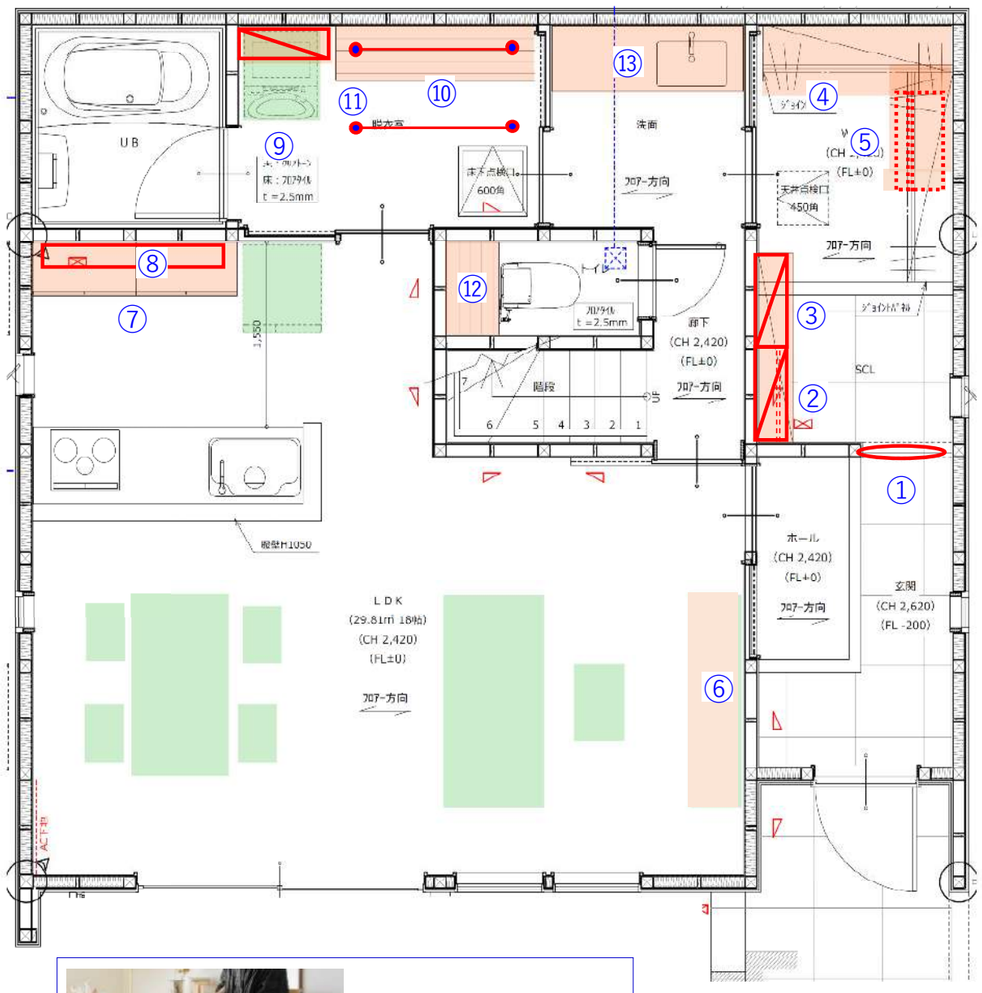

<凡　例>　※赤字：変更追加事項
収納場所　置き家具
※寸法は目安になります。ご了承ください。

■SC
①【追加】ロールスクリーン
②【変更】アームハング棚D300X6枚(W800位)
パイプX1本
※②は、上の空間を最大限に活用する為、レールのスタート位置を土間から600位にされることをお勧めいたします。
③【変更】アームハング棚D300X8枚(W800位)
④枕棚＋ステンパイプ(W1600位)
⑤【変更】枕棚＋ステンパイプ(W900)
・靴・傘・自転車ヘルメット・スーツケース
・非常用袋・レインコート・コートなど

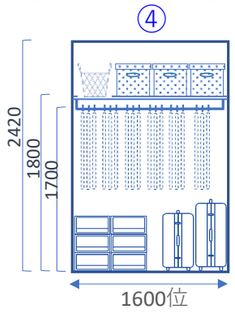

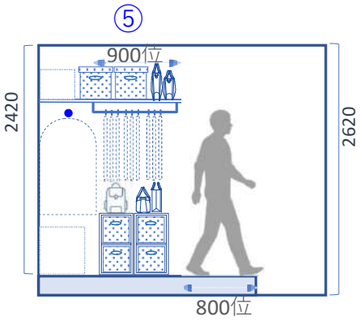

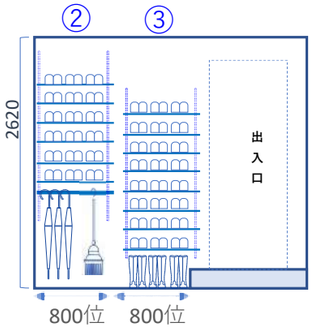

ご参考：マスク、ハンカチ入れ
■無印良品　ポリプロピレン入小物収納ケースワイド　小
引出2個　ホワイトグレー

ご参考：
■リセノ
キッチンワゴン
MOHEIM TROLLEY

size：W375/D530/H685

■LDK
⑥テレビ台(WOODONE/W1820)
・テレビリモコン・ゲーム機器など

イメージ

工事名	H 様 邸 新 築 工 事	ArcPlan Co Ltd アークプラン　株式会社	管理者	設計者	担当者	図面名	図面No.
備考 二級建築士　大阪府知事登録　第22817号　宮田　清充 二級建築士事務所　熊本県知事登録　第5348号		熊本県上益城郡益城町大字惣領1080-4 TEL 096-285-4248　FAX 096-284-8588	日付	日付	日付	1階 平面詳細図 縮尺 1/50	4

収納コンサルティングシート

この度はお住まいの収納コンサルティングをさせていただきありがとうございました。　株式会社 収納計画　担当：友田

収納計画

■洋室1

①【変更】カウンター(W800/D500/H700)
　　アームハング棚D300X2枚(W800位)
②【変更】アームハング棚D450X2枚(W800位)
　　パイプX1本
※①②のアームハングの棚やパイプは兼用できます。
※入口横の壁は、棚横からの物の落下防止にもなり、便利かもしれません。
・衣類・バッグ・小物・学用品・季節外寝具など

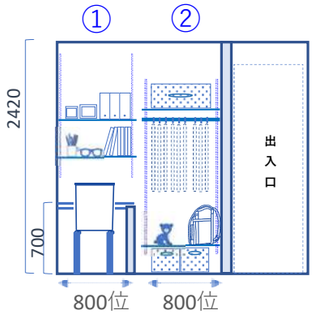

ご参考
■tower：
バッグ収納スタンド

■トイレ

⑩トイレ収納
　(オリジナル造作収納)
・トイレットペーパー
・掃除用具など

ご参考：■tower
キャスター付き　スリムトイレラック　￥7920

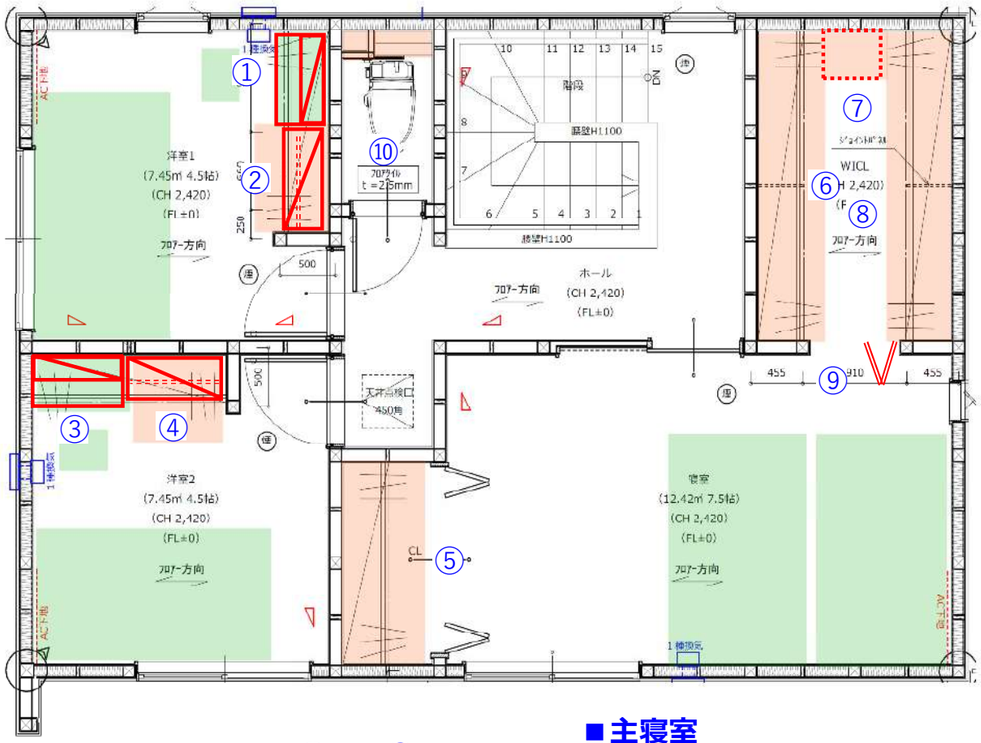

■主寝室/WICL

⑥⑧枕棚＋ステンパイプ
⑦【追加】枕棚(コの字)
⑨【追加】折れ戸
・洋服・小物・カバンなど

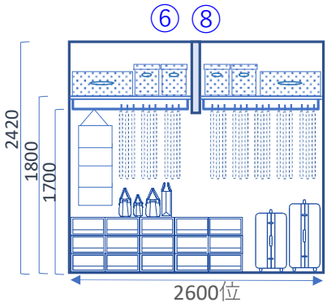

ご参考：

■IKEA
SKUBB
スクッブ

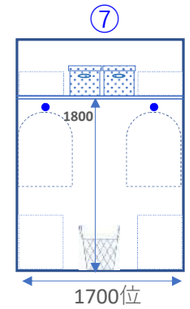

季節外布団の収納一例

■ソルプSolve 掛け布団収納

敷布団の収納一例

■howsie：
敷き布団収納袋　1380円

■洋室２

③【変更】カウンター(W800/D500/H700)
　　アームハング棚D300X2枚(W800位)
④【変更】アームハング棚D450X2枚(W800位)
　　パイプX1本
※③④のアームハングの棚やパイプは兼用できます。
※入口横の壁は、棚横からの物の落下防止にもなり、便利かもしれません。
・衣類・バッグ・小物・学用品・季節外寝具など

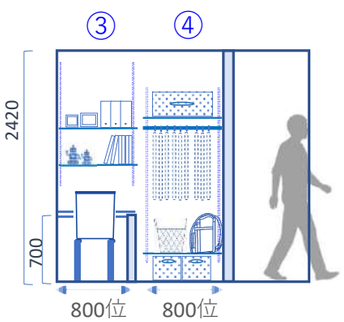

■主寝室

⑤枕棚＋ステンパイプ
・洋服・小物
・カバンなど

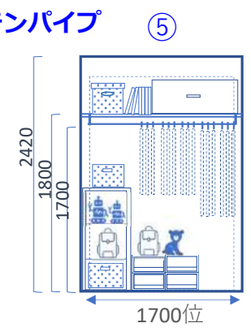

素敵なお住まいの完成が楽しみですね。
ご入居される際には、是非このコンサルシートをご参考にされつつ、各場所へ物を収納なさって下さい。長年、暮らしていくうちに物はどんどん増えていきます。生活スタイルの変化に合わせて物の見直しをされることをお勧めいたします。

工事名	H 様 邸 新 築 工 事	ArcPlan Co Ltd アークプラン　株式会社	管理者	設計者	担当者	図面名	図面 No.
備考		熊本県上益城郡益城町大字惣領1080-4 TEL 096-285-4248 FAX 096-284-8588	日付	日付	日付	2階 平面詳細図 縮尺 1/50	5

整理収納の基本

The basic of keeping items tidy and in order

STEP 1 整理の基本 まずは、手放しましょう

何年か経てば物はだんだんと溜まっていきます。

家の中が片付かないのは、物がたくさんあるからです。

思い切って手放しましょう。

整理の最中、いつか使うかもしれないから、

もしかしたら必要になるかも･･･

という気持ちでいろんな物を所有していませんか？

ずっと先の事を考えるより、今を大切にして下さい。

何年も取って置いていても、

結局捨てることになる物は多いはずです。

要らない物を新居に持って行き、

それらの物を取っておくスペースの方が

もったいないと思いませんか？

ちょっと時間がかかるかもしれませんが、

手放すという課題をクリアするようにしましょう。

手放す方法は処分だけではありません。

バザー、差し上げる、リサイクルなど、

使っていただけるなら手放しやすくなります。

STEP 2 家の物を把握し 図面上で配置してみましょう

物の整理をしたら、我が家にはどんな物がどれだけあるか把握しましょう。

◎家族全員で使用する物

使う場所の近くに収納しましょう。

・ストック類=使用する場所に収納すると便利です。

・扇風機やクリスマスなどの季節物=使う場所の近くが良いでしょう。

・思い出の品=いつも使用する収納場所ではなく、上部や奥に収納しましょう。

◎各個人の物

主に寝室や子供部屋などのクローゼットの中に収納することになります。

クローゼットの中に今持っている物が入りきり、尚且つスペースが余るのが理想です。

整理の後は収納を考えましょう

新居の収納はとても大事です。

みなさんがやりがちなのが「とりあえず入れておこう」という事です。

仮置きのつもりが日々の生活に忙しく、ついずっと入れっぱなしになってしまいます。

どこに何を収納するのかを、コンサルティング時の図面で確認しておきましょう。

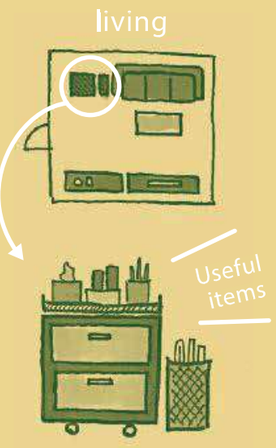

使いやすさを最優先に考えましょう

使いやすいとは、取り出しやすく、しまいやすいことです。

美しく見せたいと思うあまり、

出ている物をすべて戸棚の中に隠してしまう人がいます。

それでは、よく使う物は使いにくくなってしまいます。

よく使う物は、出し放しでもOKなのです。

出しておく際の置き方が問題なのです。

みんなが使う物セットなどは、見た目に美しいかごなどを

用いて出しておきましょう。

STEP 3

スッキリを持続するために増やさないようにしましょう

捨てる量より買う量の方が多ければ、物はどんどん増えて片付きません。
ストレス解消で買い物をしても、物が増えて片付かなくなれば、
結局ストレスを感じてしまうでしょう。
お買い得だからといって買い溜めをしても、
消費期限内に消費できなければ、結局無駄になってしまいます。
お買い物に出かけて買おうかな･･･と思ったとき、
家の中の物を頭に浮かべ本当に要るかどうか今1度考えてください。
物が増えると片付かないということを、いつも心にとめて生活しましょう。

むやみにもらわないようにしましょう

無料でもらった物は、大事に扱わないものです。
一応もらっておこうとか、もらえる物なら何でももらおうとか、
そんな考えでいては、家の中の物はどんどん増えていくばかりです。
「先着何名様プレゼント」「シールを集めて限定グッズをゲットしよう」などという
言葉に惑わされていませんか。本当に使う物だけをもらうようにしましょう。

借りられる物は借りましょう

客布団を持っている方に質問です。今までにその布団を何度使用しましたか。
ほとんど使わない客布団を持っていても、場所を取るばかりです。
いつ来るかわからない人のために大きな収納場所を確保するより、
その場所を他の物のために有効に活用しましょう。
お客様が来るときだけレンタル布団屋さんで借りるようにしてはいかがですか。
「借りられる物は借りる」これが現代の生活にマッチした生活スタイルです。

Instagram

＃収納コンサルやってみた

キャンペーン実施中!!

収納コンサルティングを受けた感想をInstagramに
投稿して頂くとご新居で大活躍！！
収納計画オリジナル『おさまるラベル』をプレゼント。
何度でも投稿OK！投稿する度に違うシールがもらえます。
たくさん投稿して、家中の収納ラベルをゲットしよう！
これで片付くご新居になること間違いなし☆
皆様の投稿をお待ちしております！

キャンペーンページはこちら

使用イメージ

応募方法

1 収納計画のアカウント
@shuunou-keikakuをフォロー

2 本文中に**＃収納コンサルティング**、
＃収納コンサルやってみた、の
ハッシュタグをつけて
収納コンサルティングの感想を投稿！

【注意事項】
・弊社で投稿を確認後、ダイレクトメッセージにてご連絡致します。・収納コンサルティングを受けられた方が対象です。・投稿内容が不適切と判断した場合には当選を取り消させて頂く場合がございます。・発送先は国内に限らさせて頂きます。・お教えいただいた個人情報は当企画以外では利用いたしません。・景品のオークションへの出品や転売は禁止させて頂きます。・不良品以外のお客様都合での景品の交換には応じられません。

第１弾は『パントリー編 その①』新しいラベルが続々登場するのでお楽しみに！

場所別 収納おすすめケース

★棚の奥行や入れるものに合わせたおすすめケースをご紹介★
1マス(1P)＝約78cm

キッチン

パントリーは奥行30cmの棚が使いやすい! D300棚に合わせたケースを紹介!

上の方には持ち手つきがおすすめ！

不動技研
吊戸棚ボックス
スリムホワイト
(W18.5・D33.4・H22cm)

★W78cmの棚に4個入ります

KEYUCA
ハンドル付きストッカー
浅型
(W18・D29・H15 cm)

★W78cmの棚に4個入ります

おすすめゴミ箱はこちら！

KEYUCA
アロッツ　ダストボックス
42L サイズ開口時：W27・D43・H72.7
27L サイズ開口時：W22・D41・H60
15.2L サイズ開口時：W20.5・D38・H46
7.6L サイズ開口時：W18.5・D30・H37

無印良品
やわらか
ポリエチレンケース
ハーフ・大
(W18・D25.5・H24 cm)

★W78cmの棚に4個入ります

組み合わせ次第でシンデレラフィットにも！

ダイソー・seria・キャン★ドゥ
トリムバスケット
スリム・ワイド・ラージ
(W13（スリム）/W16.5（ワイド）/
W21.5（ラージ）・D28.7・H11.5cm

★W78cmの棚にスリム6個・ワイド4個・ラージ3個入ります

リビング

書類や文具・小物など細かいものが集まる場所。
よく使うものはアクション少なく収納できることもポイント！

引出し１つや半透明のタイプもあります！

無印良品
ポリプロピレン小物収納ケース
ワイド 小 引出 2 個
(W37・D26・H9 cm)

★W78cmの棚に2個入ります

無印良品
ポリプロピレンファイルボックス
スタンダード・ワイド A4 用
縦型（W10・15・D27.6・H31.8 cm）
横型（W10・15・D32・H24 cm）

★W78cmの棚にスタンダード7個・ワイド 5 個入ります

色がカラフルでおしゃれ！

デルフォニックス／ビューロ
ファイルボックス横型・縦型
（横型 W10・D31.5・H26 cm）
（縦型 W10・D26・H35.5 cm）

洗面所

タオルやバスタオル、 下着、 パジャマなど収納するなら
棚の奥行は40cm～45cmあると安心！

スタイリッシュなランドリーワゴン

Tower
ランドリーワゴン+
バスケットセット
セットサイズ
(W41・D30・H93.5 cm)

ネットで購入できます！

Sunware
収納ボックス 32L
(W35.4・D45.3・H24.3 cm)

★W78cmの棚に2個入ります

フィット！！

無印良品
やわらかポリエチレンケース大
(W25.5・D36・H24 cm)

★W78cmの棚に3個入ります

下着入れに

IKEA
SKUBB　スクッブ
(W31・D34・H33 cm)

★W78cmの棚に2個入ります

無印良品
ポリエステル麻
ソフトボックス
浅型ハーフ
(W13・D37・H12 cm)

★W78cmの棚に6個入ります

カインズ
インテリア
キャリコ S
(W22・D38.5・
H31 cm)

★W78cmの棚に3個入ります

RISU
スタック
システムケース
レギュラー L
(W28.3・D35.5・
H20.6 cm)

★W78cmの棚に2個入ります

クローゼット

WICなら奥行は55cmくらいまでのケースがおすすめ!
組み合わせタイプとタンスタイプをご紹介!

無印良品
PP クローゼットケース
(W44・D55・
H18・24・30 cm)
(W34・D44.5・
H18・24・30 cm)

Like-it ライクイット
クローゼット
システム引き出し
(W32・D52・H16.1・
21.5・31.8 cm)

タンスタイプはお部屋に置いてもきれい！

フィッツ＋シリーズ（すべて奥行 41cm）
(W35・55・65・75)
3 段（H66）・4 段（H85）・5 段（H105）・7 段（H144）

※ケースの情報は2025年6月時点

〈実際に収納ケースを入れると…〉

ダイニング収納（1P 扉つき）　1マス(1P)＝約78cm

金額合計　￥16,170（税込み）

無印良品
■やわらかポリエチレンケース・中
W25.5・D36・H16　@690x2＝￥1,380
トータルW72cm（横向き）

無印良品
■やわらかポリエチレンケース・ハーフ・中
W18・D25.5・H16　@590x4＝￥2,360
トータルW72cm

無印良品
■ポリプロピレンファイルボックス
スタンダードタイプ縦型
W10・D27.6・H31.8　@590x4＝￥2,360
■ポリプロピレン　小物収納ケース
・ワイド　小　引出２個
W37・D26・H9　@1,490
・ワイド　小
W37・D26・H9　@1,290
・ワイド　中
W37・D26・H12　@1,390
トータルW77cm

シンデレフィット

無印良品
■ポリプロピレンファイルボックス
スタンダードタイプ縦型
W10・D27.6・H31.8　@590x4＝￥2,360
■スタンダードタイプ 1/2
W10・D32・H12　@390x4＝￥1,560
トータルW約70cm / ランドセル横置きW約40cm

無印良品
■ポリエステル麻　ソフトボックス　L
W35・D35・H32　@990x2＝￥1,980
トータルW70cm

【扉付きの場合 要注意！】扉の裏側はケースが出し入れしにくいので、使用頻度の低い保管するものをしまうとよいです。引き出しタイプは扉が干渉しない場所に置きましょう。

こんな物を収納

・書類　・取扱説明書　・本　・雑誌　・母子手帳　・お薬手帳
・診察券　・保険証　・通帳　・印鑑　・文房具　・爪切り　・体温計
・救急箱　・サプリメント　・レターセット　・ご祝儀袋
・電池　・雑貨　・ガムテープ　・紐　・コード類　・ランドセル　・学用品
・筆記用具　・教材　・工作セット　・おもちゃ

ダイニング周りは物が集まりやすい場所です。
書類や文具・お子様の学用品などしまう場所を作っておくとダイニングがスッキリ片付きます！

※ケースの情報は2025年6月時点

暮らしにフィットする収納を。
FIT
produced by Shuunou-Keikaku

“頑張らなくても片付く住まい”のヒミツは
収納の広さだけではなく場所と使いやすさが大切。

さまざまな生活用品の収納場所が、使う場所のそばにあり、しかも出し入れがしやすいこと。
それだけで片付けしやすく、毎日奥様が頑張らなくてもキレイが続き、
家事時間がグッと短くなります。

収納コンサルティングにてご提案した家具の他にも、素敵な家具をたくさん取り揃えております。
片付けたい場所に適した収納があることで、
生活がずっと楽で快適になりますので、ぜひご検討ください。

TV ボード　FIT MARGIN
サイズ：トータル W2000　D354　H250
価格：合計￥191,400（税込み）
※TV 下部収納のみの価格となります

デスク収納　FIT MARGIN
サイズ：W1801 D471 H197
価格：合計￥106,700（税込み）
※デスクのみの価格になります

トイレ収納　FIT MARGIN
サイズ：W375 D150 H1750
価格：合計￥71,500（税込み）

埋込収納　FIT MARGIN
サイズ：W750 D130 H1750
価格：合計￥71,500（税込み）

他にも商品展開ございます。詳細は（株）収納計画まで。